


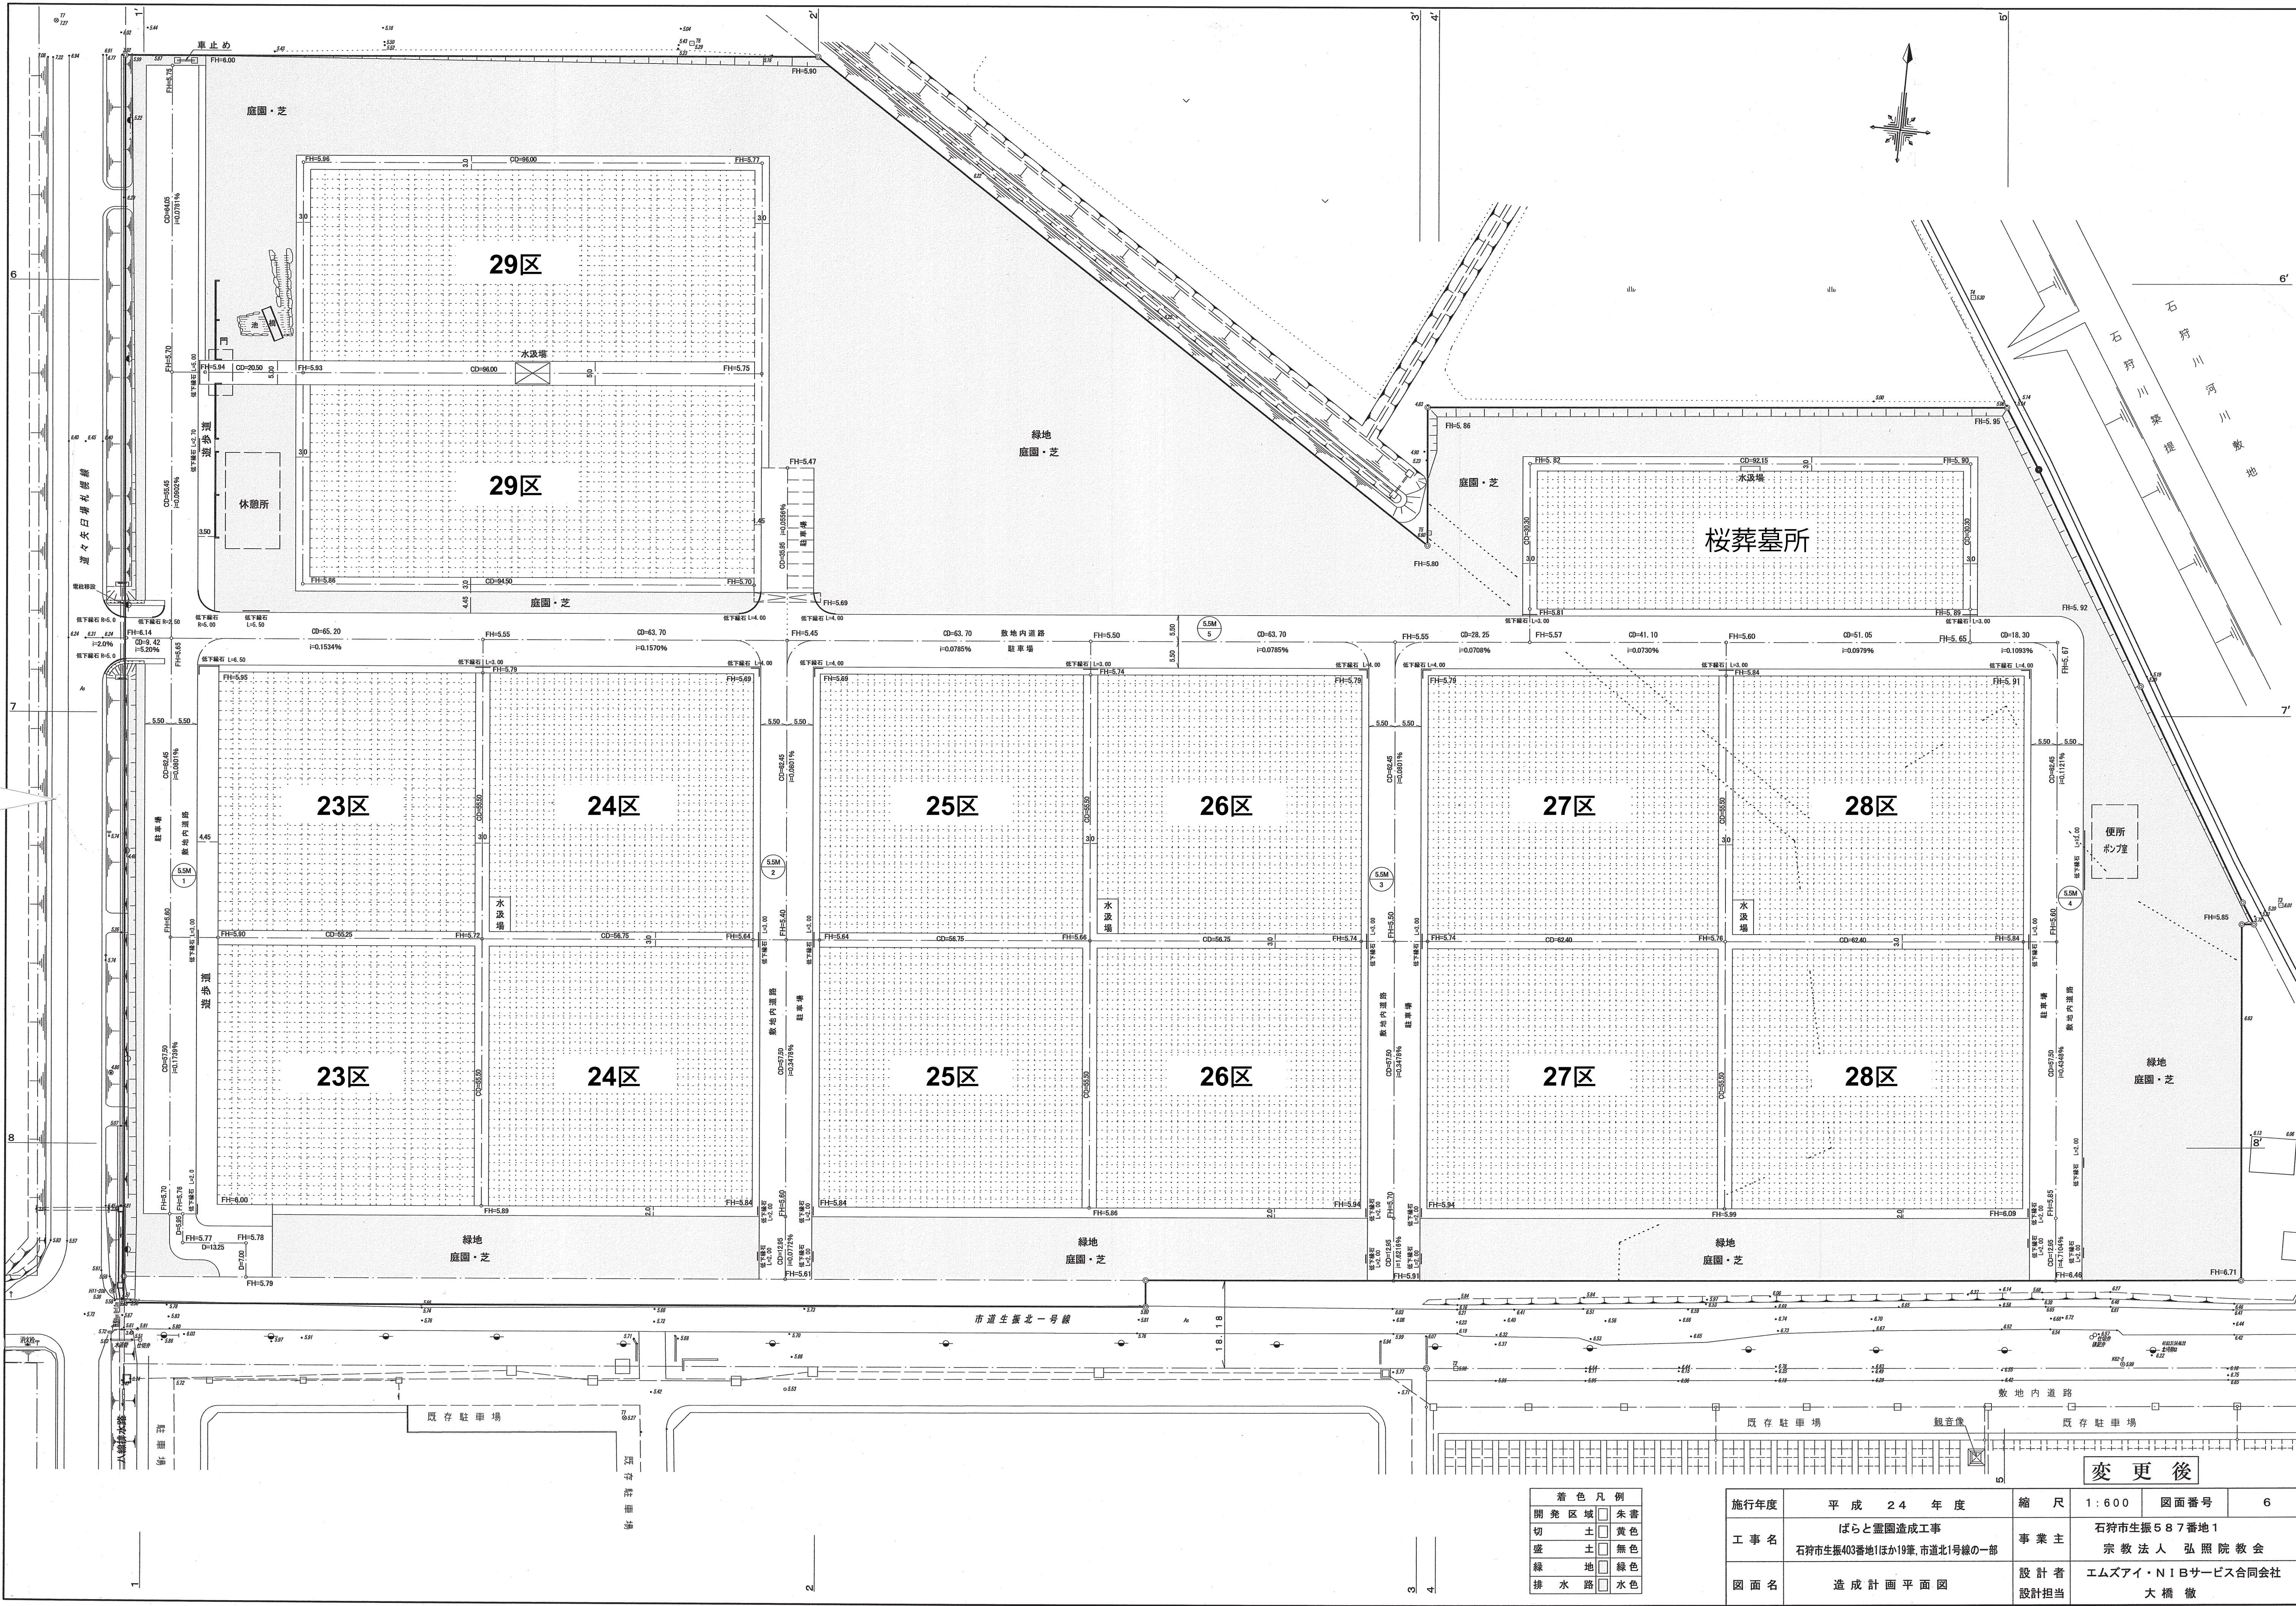

着色凡例	
開発区域	朱書
切土	黄色
盛土	無色
緑地	緑色
排水路	水色

変更後	
施行年度	平成 24 年度
工事名	ばらと霊園造成工事 石狩市生振403番地1ほか19筆、市道北1号線の一部
図面名	造成計画平面図
縮尺	1:600
図面番号	6
事業主	石狩市生振587番地1 宗教法人 弘照院 教会
設計者	エムズアイ・NIBサービス合同会社
設計担当	大橋 徹